FMII STUDIO INGEGNERIA CIVILE	DOTT. ING. FAUSTO MARIOTTI VIA RONCALLI - 19 FOLIGNO	
OGGETTO: PROGETTO DI LOTTIZZAZIONE CONVENZIONATA IN ZONA C.4 DI PRG. PRAZ. COLLE S.LORENZO - FOLIGNO		COMMITTENTE: SORBI GIANFRANCO
TAV. 2	CONTENUTO: - RILIEVO TOPOGRAFICO - URBANIZZAZIONE PRIMA. RIA E SECONDARIA	SCALA: 1:200
DATA: 04/9/1981	DIS.	COLLAB.: ARCH. M. CARLETTI	CONTR.	TECNICO
AGGIORNAMENTI: DATA: 5/5/1982	MOTIVAZIONI: 2ª ELABORAZIONE	
NOTE: DELIMITAZIONE PROPRIETÀ SORBI GIANFRANCO RICADENTE NELLA ZONA C.4 IN OGGETTO; DELIMITAZIONE PROPRIETÀ SOC. COOP. "IL COLLE" RICADENTE NELLA ZONA C.4 IN OGGETTO		PER ACCETTAZIONE: SOC. COOP. arl "IL COLLE" VIA DEL CAMPANILE 2 FOLIGNO IL PRESIDENTE
H.B. — SI RICHIEDE APPROVAZIONE DELLA LOTTIZZAZIONE DEL COMPARTO DI ZONA C.4 IN OGGETTO PRESCINDENDO DALLE DUE PROPRIETÀ DI GIA SOPRA		

COMUNE DI FOLIGNO - URBANISTICA
FASCICOLO
ESAMINATO CON PARERE ... E RELATIVE CONDIZIONI
DALLA COMMISSIONE URBANISTICA NELLA SEDUTA DEL 24.1.81
APPROVATO CON DELIBERA C.C. N. 42 del 2.4.81

COMPUTO AREE PER URBANIZZAZIONE SECONDARIA AI SENSI DELLE NORME DI ATTUAZIONE DEL P.R.G.

PROPRIETARI	superficie territoriale (mq)	cubatura edificabile c=5x0.6mq	abitanti ab = C/100	area urban. secondaria 24 mq/ab.	area parch. pubblico 2,5 mq/ab.	area urban. secondaria parcheg.
CAPORALETTI	1.100	5.500,00	5,50	132	13,75	118,25
soc.coop. a r.l. "IL COLLE"	11.267	56.335,00	56,33	1352	140,83	1211,17
SORBI	7.349	36.745,00	36,75	882	91,88	790,12
TOTALE	19.716	98.580	98,58	2.366	246,46	2.119,54

COMPUTO AREE PER URBANIZZAZIONE SECONDARIA DI PROGETTO

AREA A PARCHEGGIO PUBBLICO		AREA URBANIZZAZIONE ESCLUSO PARCHEGGIO		
sigla	mq.	sigla	mq.	AREA URBANIZZ. SECONDARIA TOTALE MQ.
P2	86,38	V1	761,13	
P1	~~160,05~~ 158,22	V2	610,08	
		V3	632,52	
		V4	132,00	
TOTALI	~~246,43~~ 244,60	+	2135,73	= 2380,45

CALCOLO GRAFICO-ANALITICO DELLE AREE DESTINATE ALL'URBANIZZAZIONE SECONDARIA

P_2 [(2.50×4.50)×1/2]+[(1.75×3.60)×1/2]+[(1.75×5.50)×1/2]= MQ 86.38

P_1 [(2.50×12.80)×1/2]+[(6.80×1.80)×1/2]+[(2.25+1.75)×4.00]×1/2]= MQ ~~160.05~~ 158.22

V_1 [(1.00×7.60)×1/2]+[(2.30×12.00)×1/2]+[(1.50×2.30)×1/2]+[(1.50×4.00)×1/2]+[(1.50×0.00+2.30)×5.10]×1/2]= MQ 761.13

V_2 [(2.00×12.80)×1/2]+[(1.20×2.90)×1/2]+[(1.50×1.50+1.20)×1.70]×1/2]+[(1.20×0.00)×0.00]×1/2]+[(1.20×1.00)×1/2]+[(1.20×1.00)×1/2]= MQ 610.08

V_3 [(4.10×0.70)×1/2]+[(1.00×2.10)×1/2]+[(1.00×1.00)×1/2]+[1.00×2.71]+[(1.12×1.80+1.40)×1.00]×1/2]= MQ 632.52
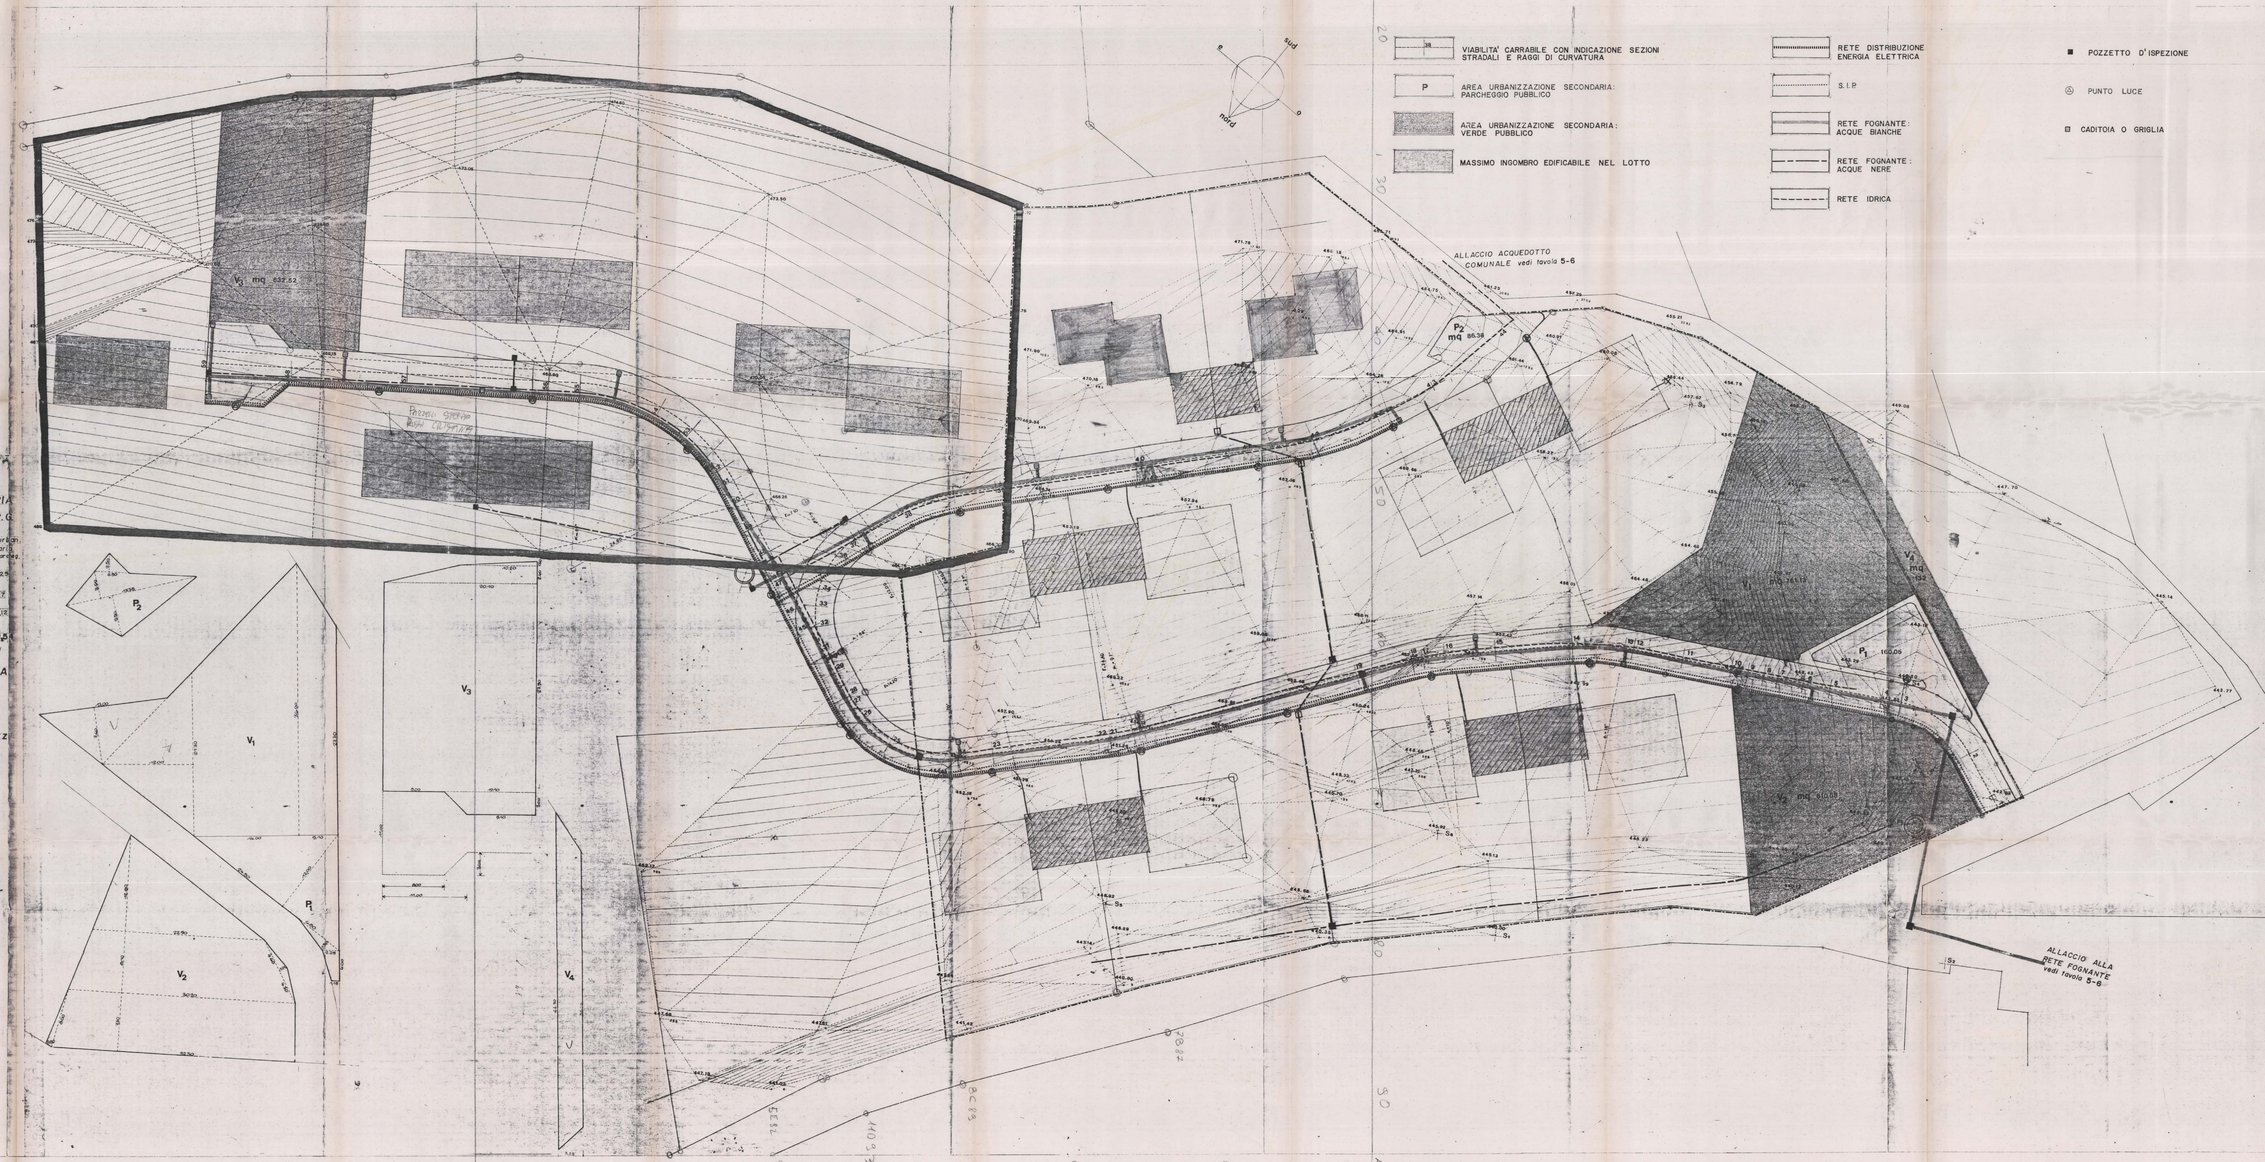
V_4 [(4.40×1.50+1.00)×3.25]×1/2]= MQ 132.00